



FOTO 4



FOTO 5

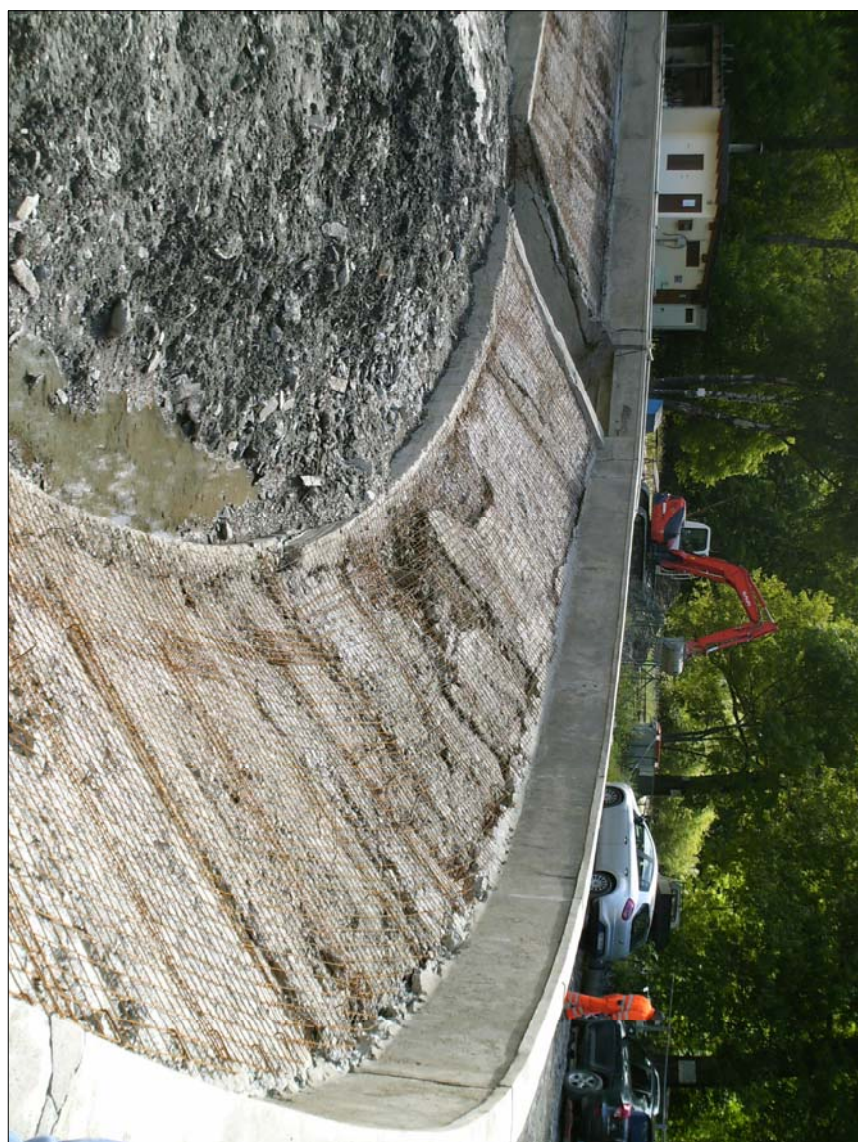


FOTO 6

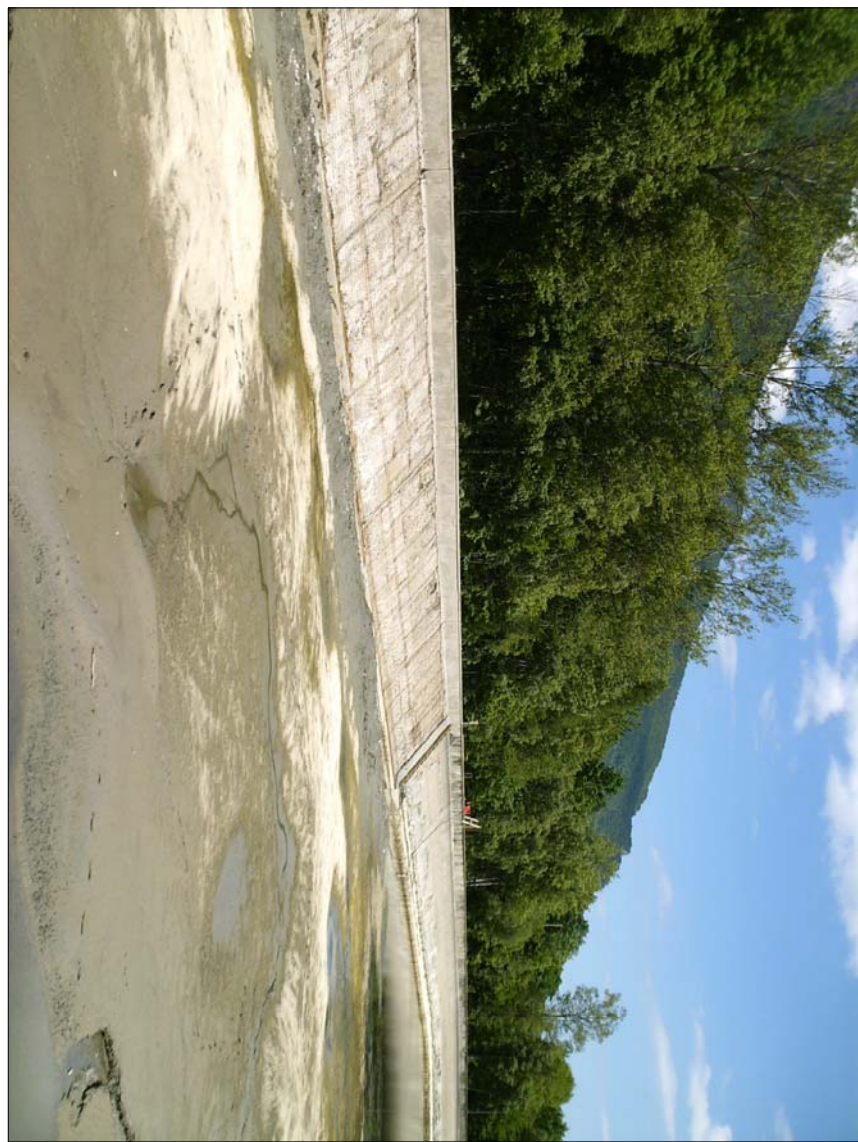


FOTO 7



FOTO 8

ARMATURA DELLE
PARETI AMMALORATE

INIEZIONI SOTTO IL
PARAMENTO RIPRISTINATO

IDRODEMOLIZIONE
DELLE PARTI
AMMALORATE

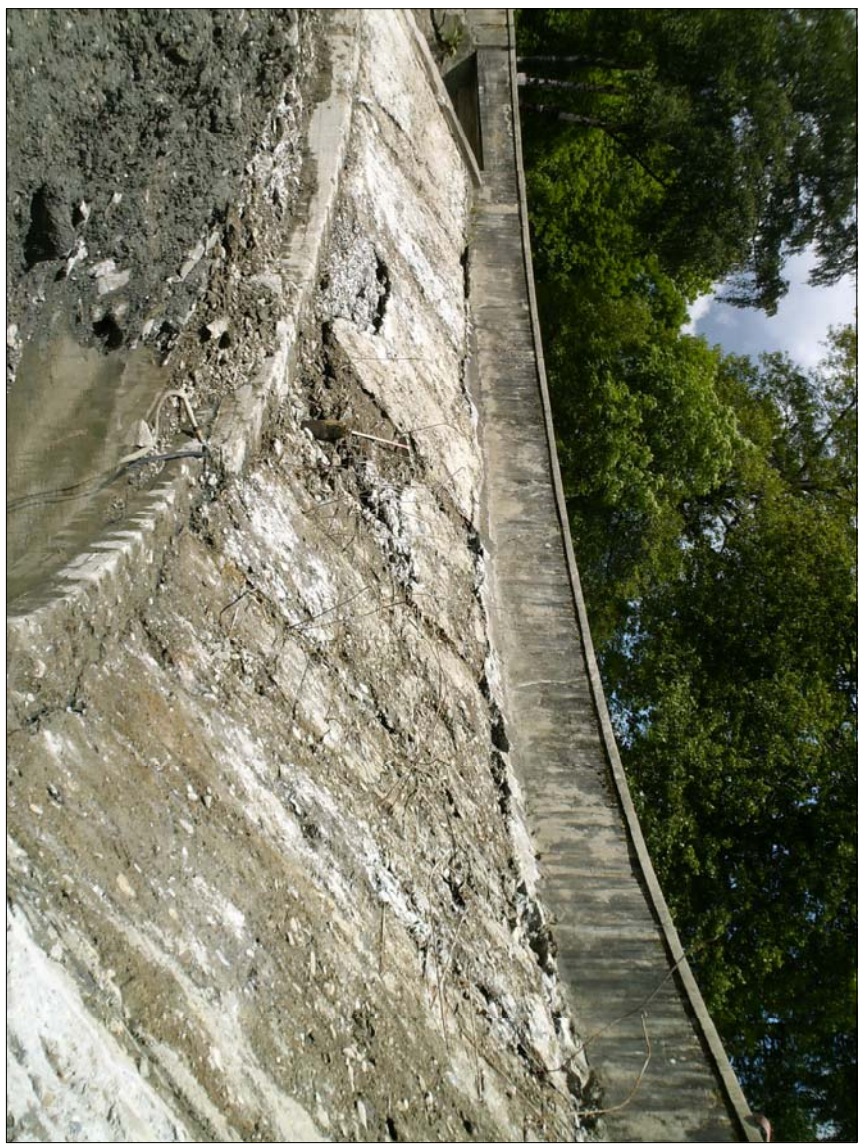


FOTO 1



FOTO 2


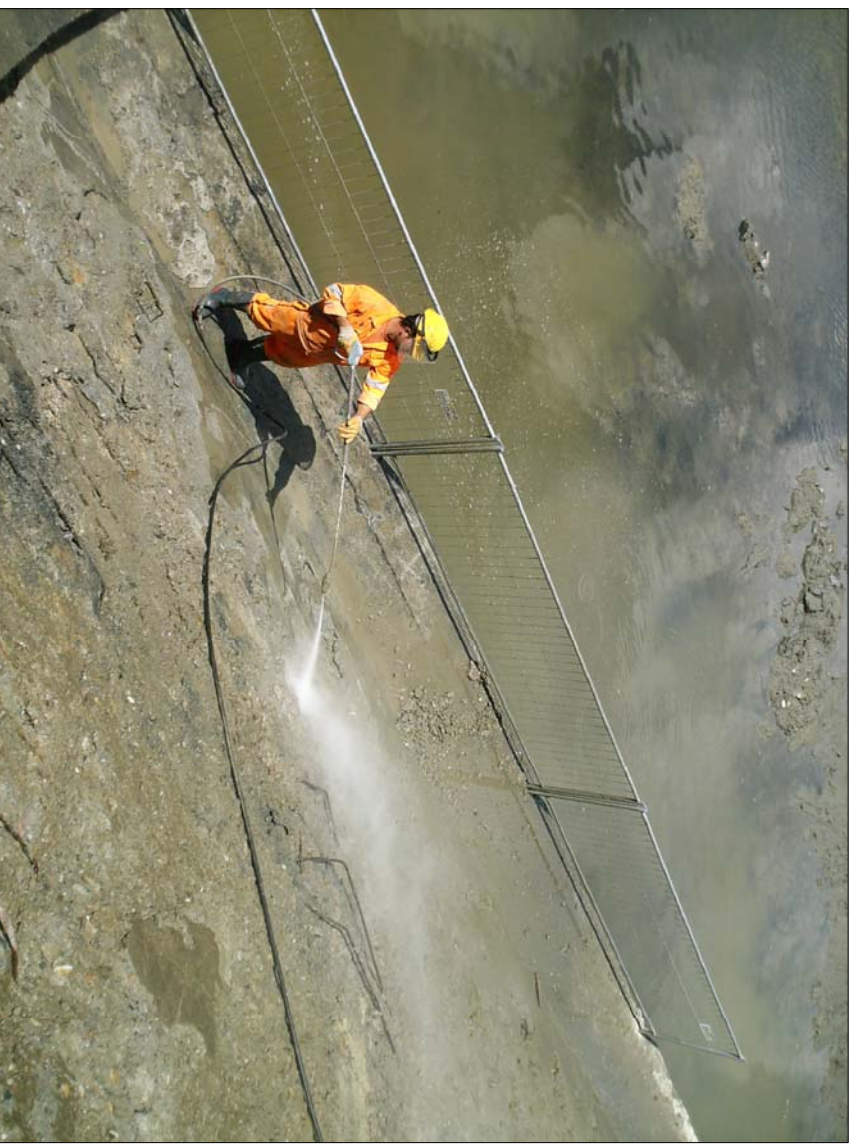


FOTO 3

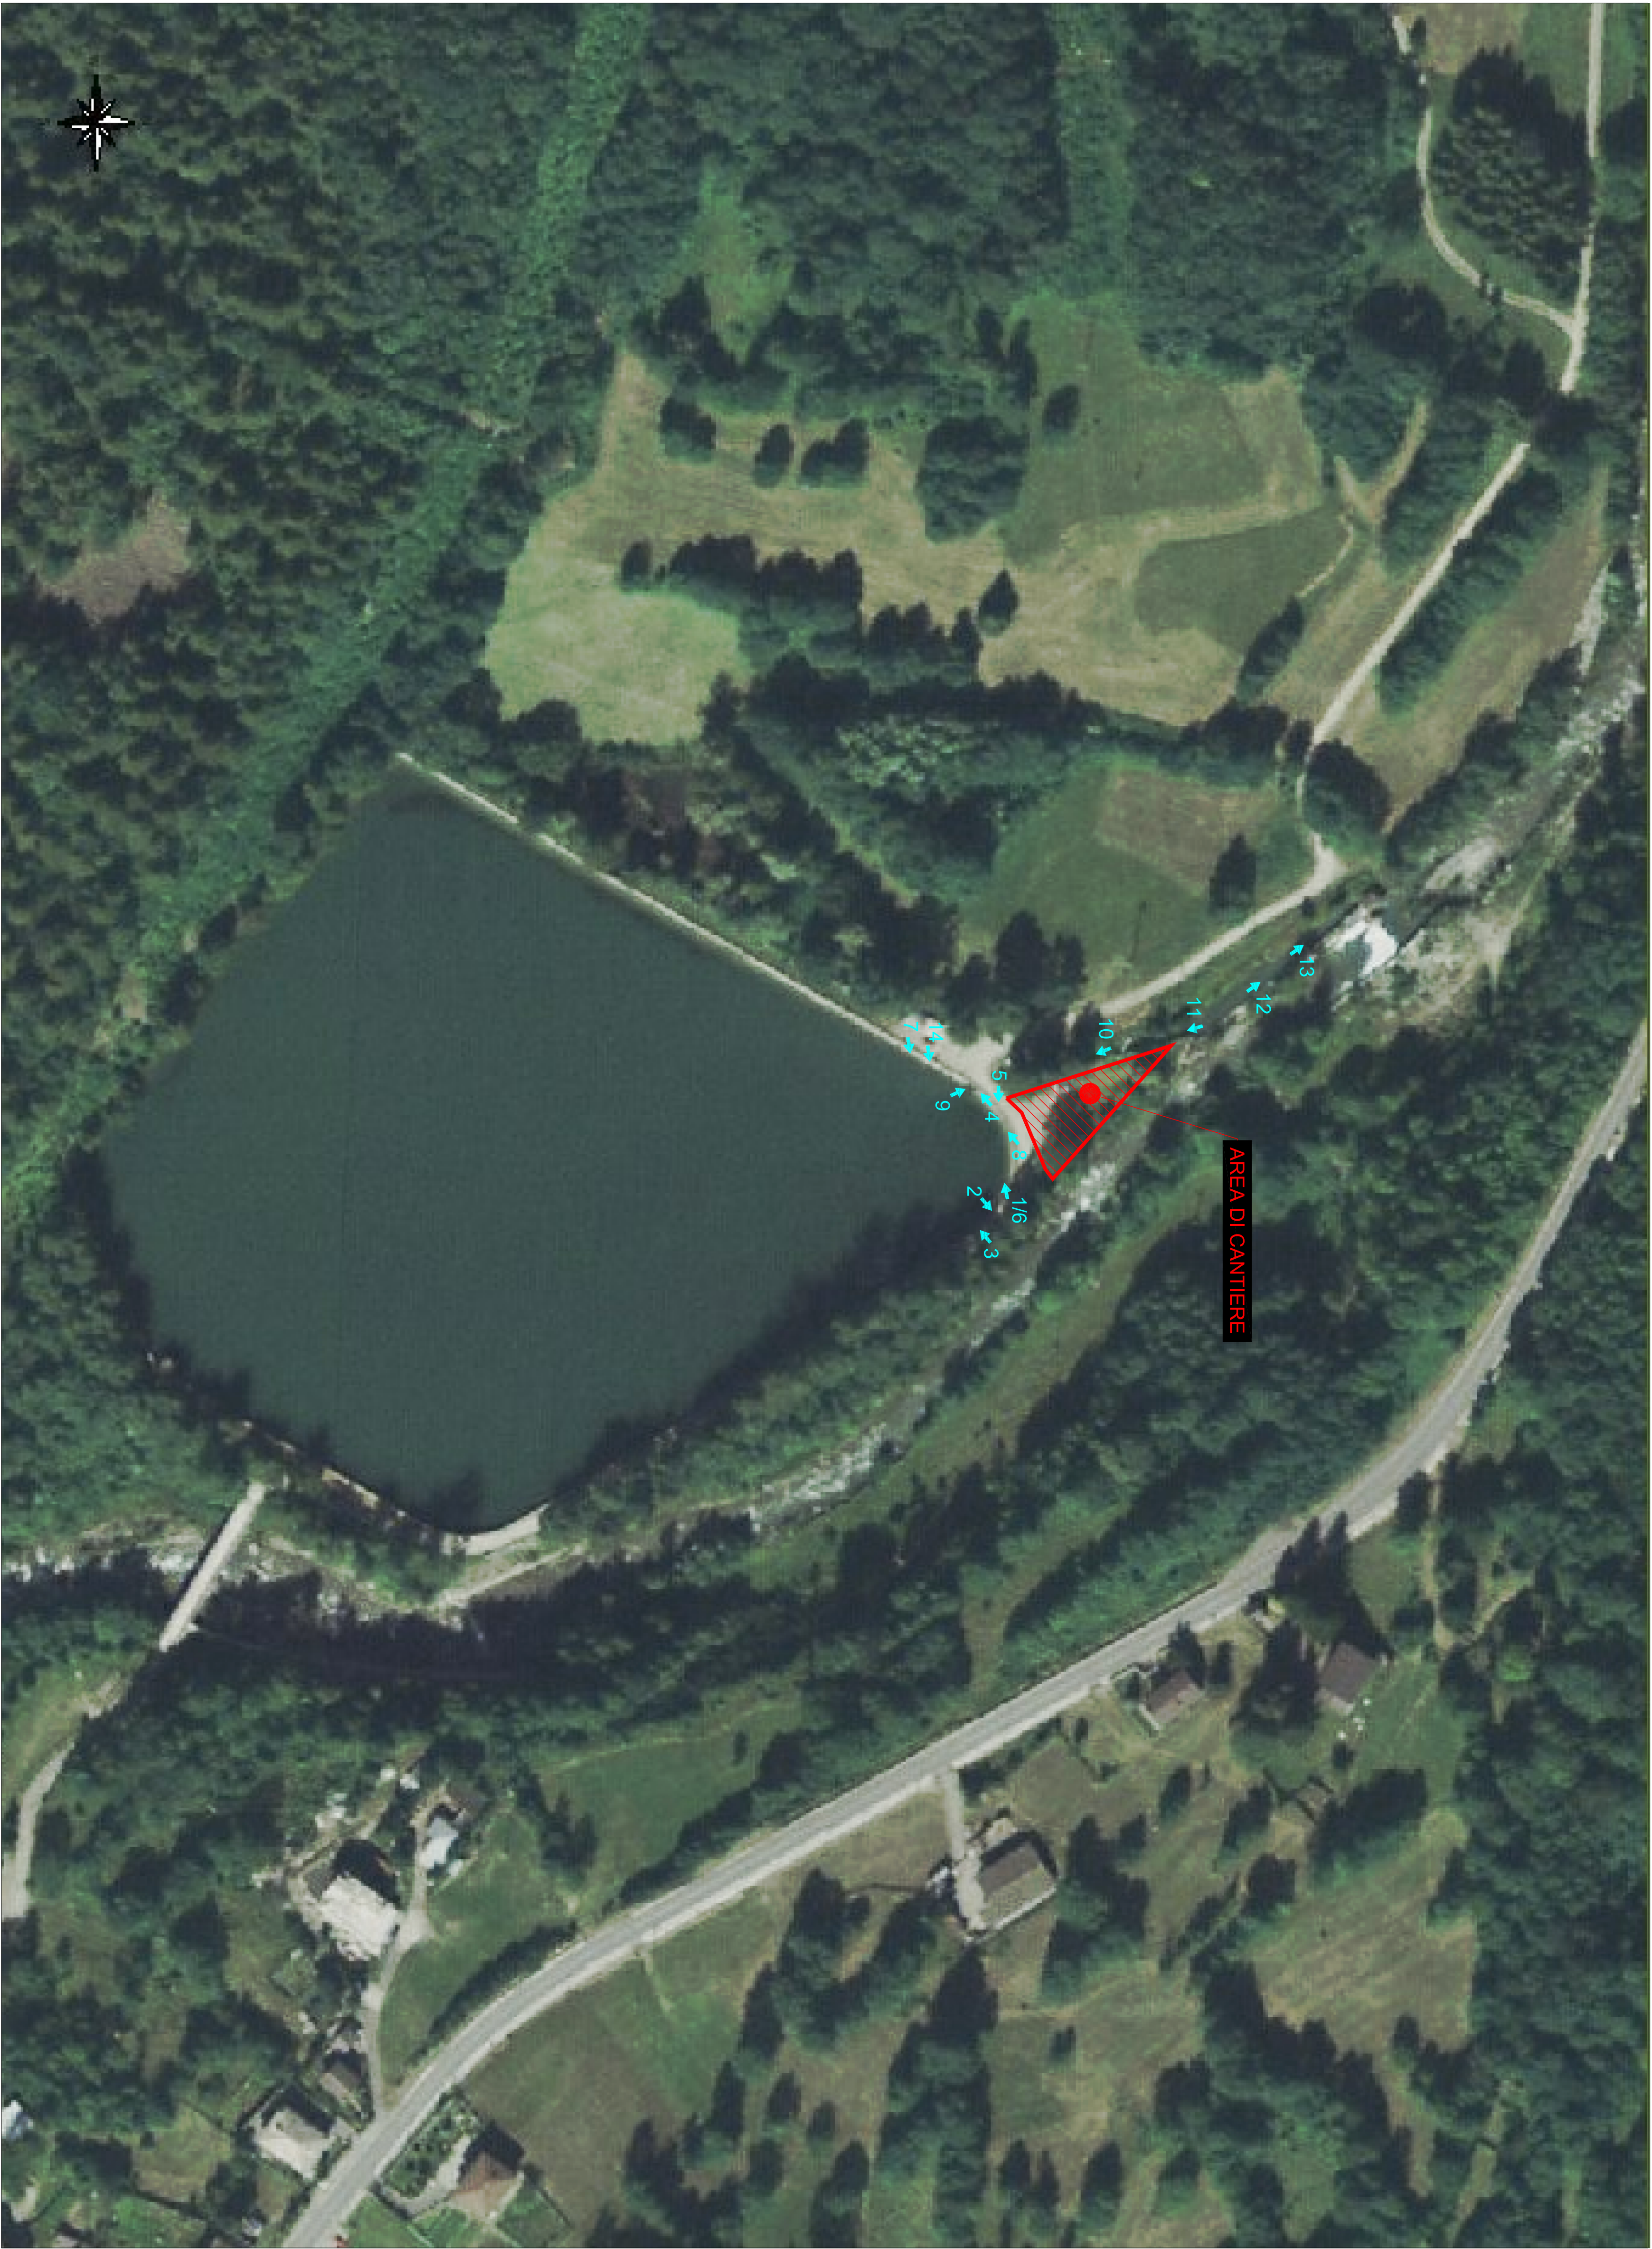

AREA DI CANTIERE



FOTO 14

PARETE DEL BACINO
RIPRISTINATA

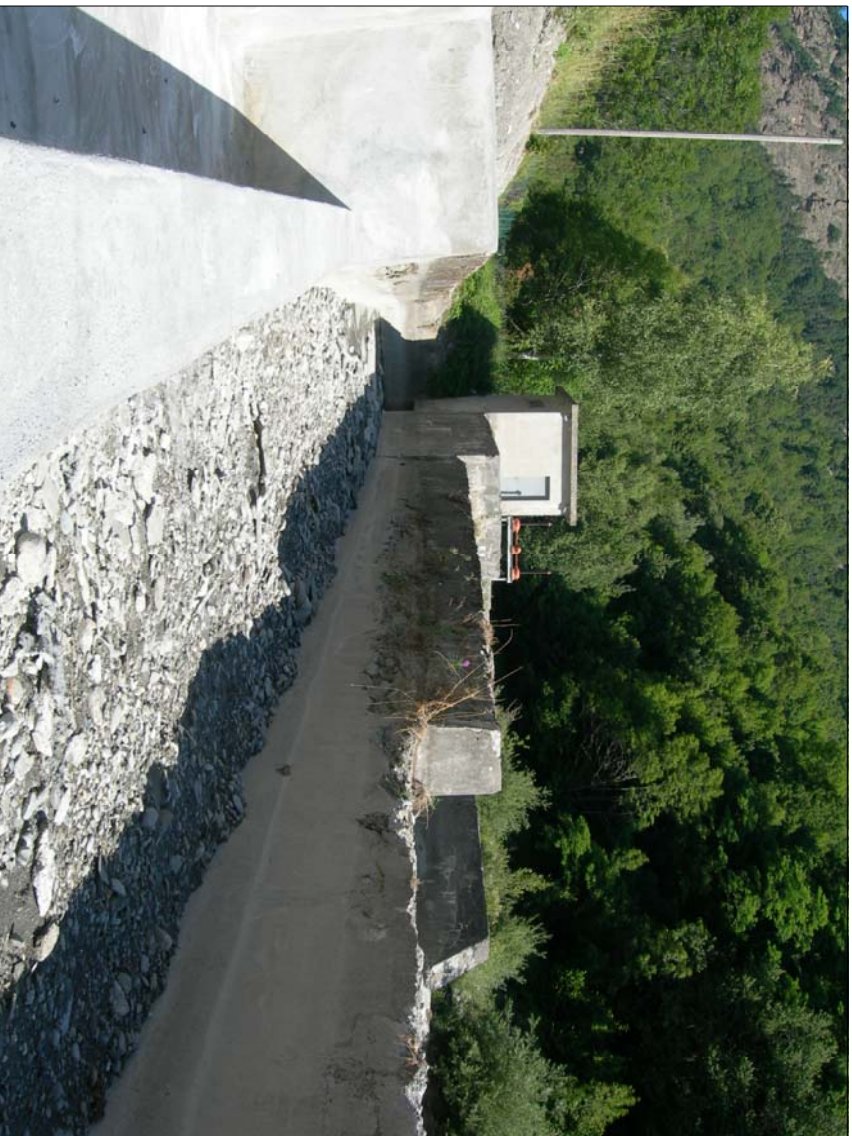


FOTO 13

CANALE DI PRESA
DA RISISTEMARE



FOTO 9



FOTO 10

CANALE DI ADDUZIONE AL
BACINO RIPRISTINATO



FOTO 11



FOTO 12



SOCIETÀ PER AZIONI
SISTEMI E SERVIZI

IMPIANTO IDROELETTRICO
DI FENESTRELLE
BACINO DI VILLARETTO

AS-BUILT

Planimetria e documentazione fotografica

Hydrodata S.p.A.
e-mail: info@hydrodata.it
www: www.hydrodata.it

REVISIONI									
2	2	9	0	1	1	8	4	0	0
V.L. AS 1									
