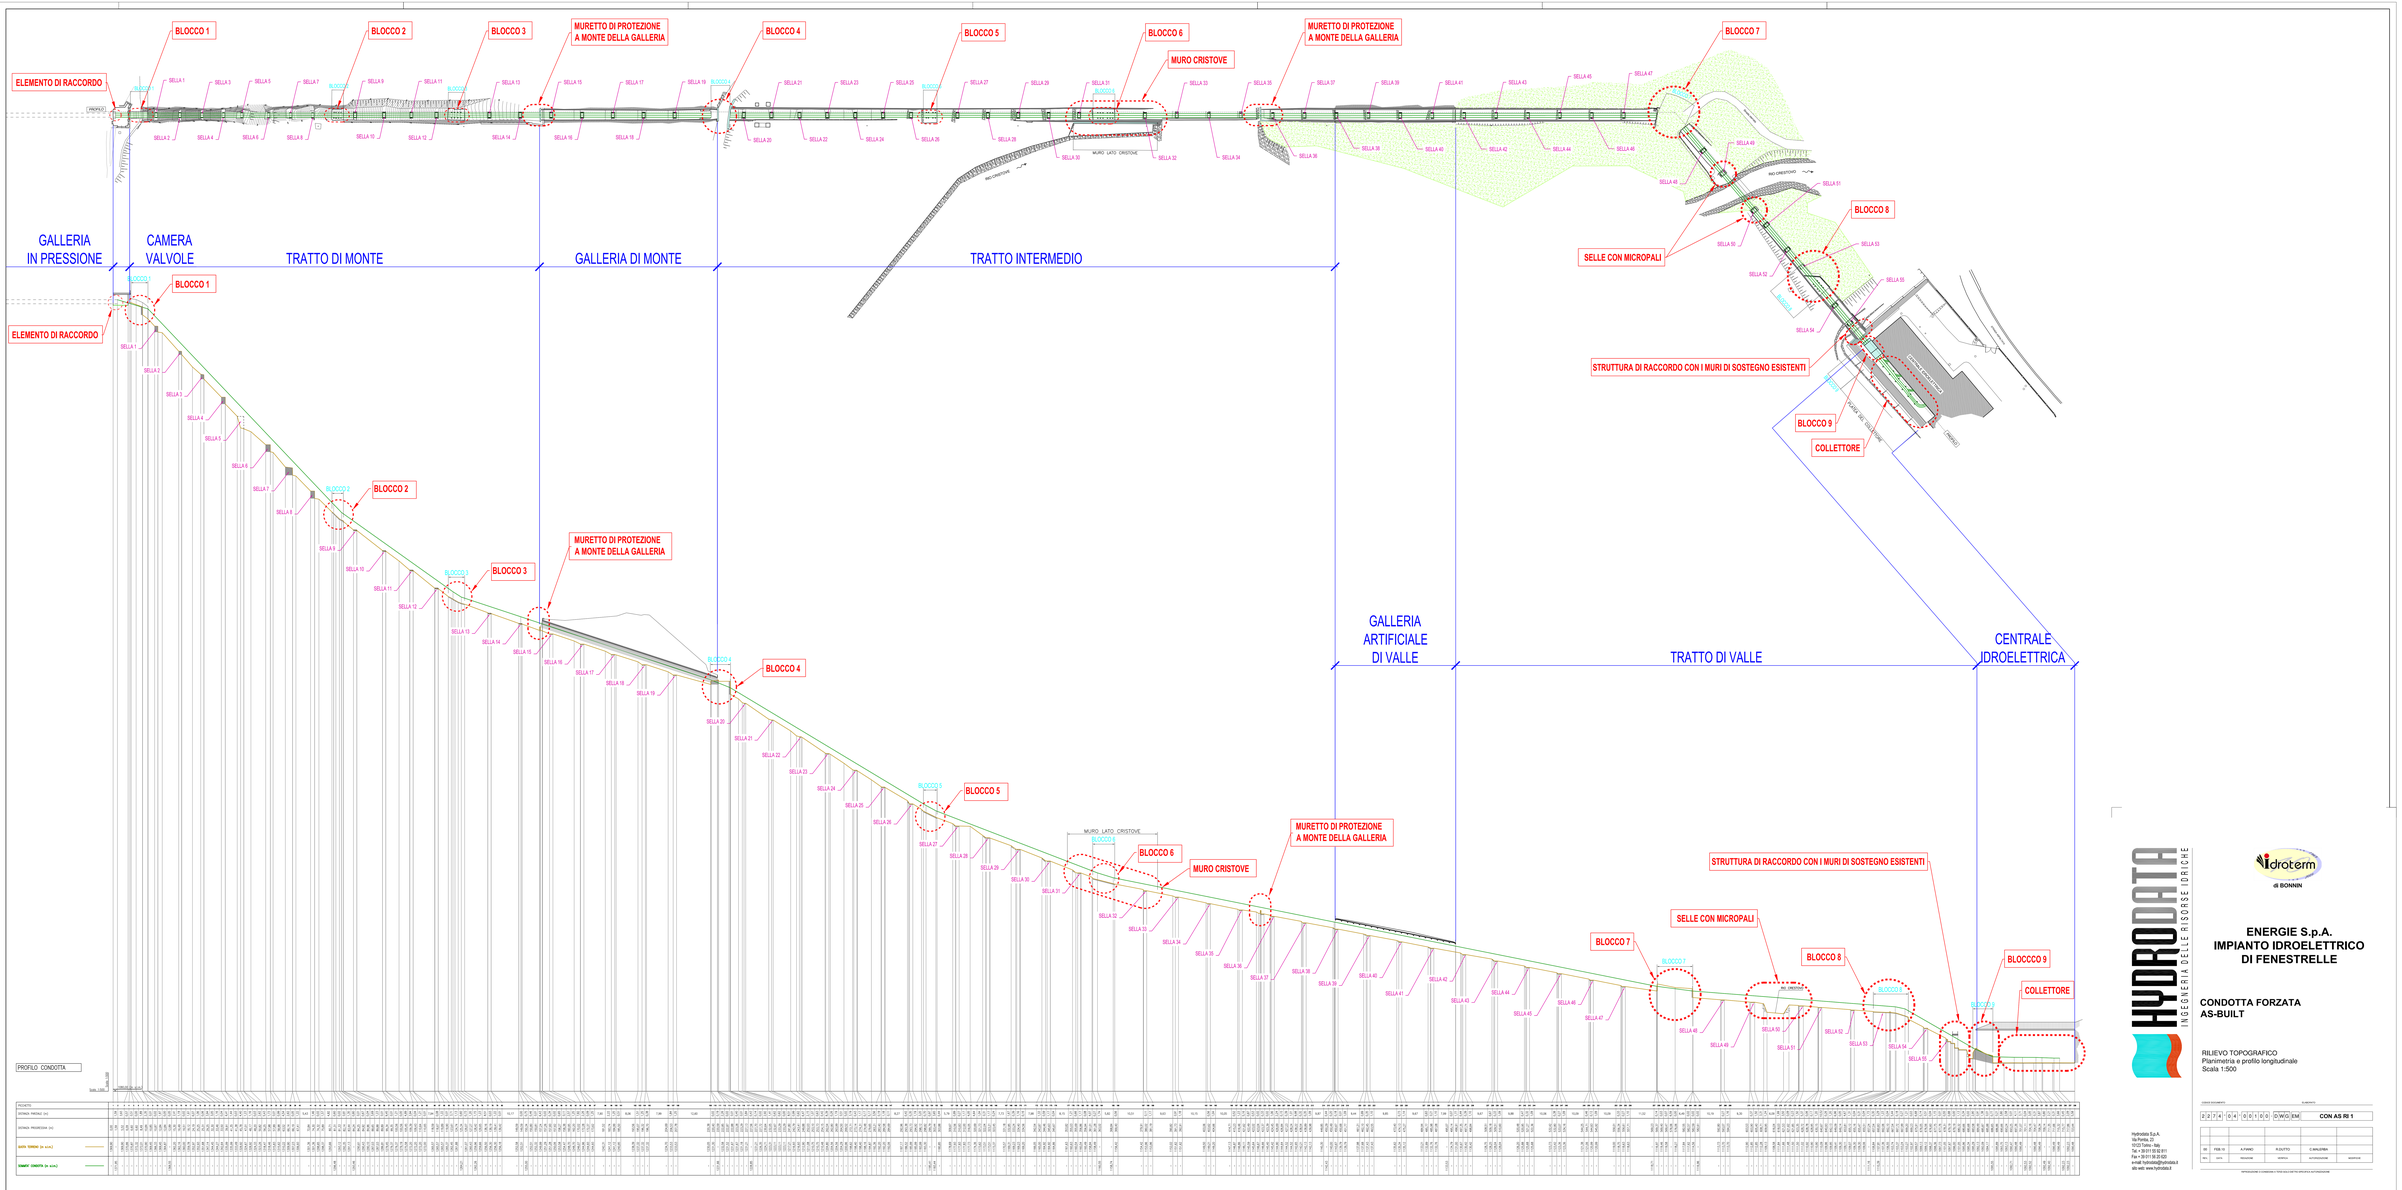

HYDRODATA
INGEGNERIA DELLE RISORSE IDRICHE

idroterm
di BONNIN

ENERGIE S.p.A.
IMPIANTO IDROELETTRICO
DI FENESTRELLE

CONDOTTA FORZATA
AS-BUILT

RILIEVO TOPOGRAFICO
Planimetria e profilo longitudinale
Scala 1:500

Hydrodata S.p.A.
Via Pertita, 22
10121 Torino - Italy
Tel. + 39 011 55 20 511
Fax + 39 011 55 20 520
e-mail: hydrodata@hydrodata.it
sito web: www.hydrodata.it

2	2	7	4	0	4	0	5	1	0	0	D.WG.EM	CON AS RS 1

RS	FEB.15	A.FAVRO	G.DUTTO	C.MAURERA		
REV.	DATA	REDAZIONE	VERIFICA	AUTORIZZAZIONE	DESCRIZIONE	

RIPRODUZIONE E DIVULGAZIONE ANCHE PARZIALE VIETATA SENZA AUTORIZZAZIONE