STRADA ASFALTATA

1

2

3

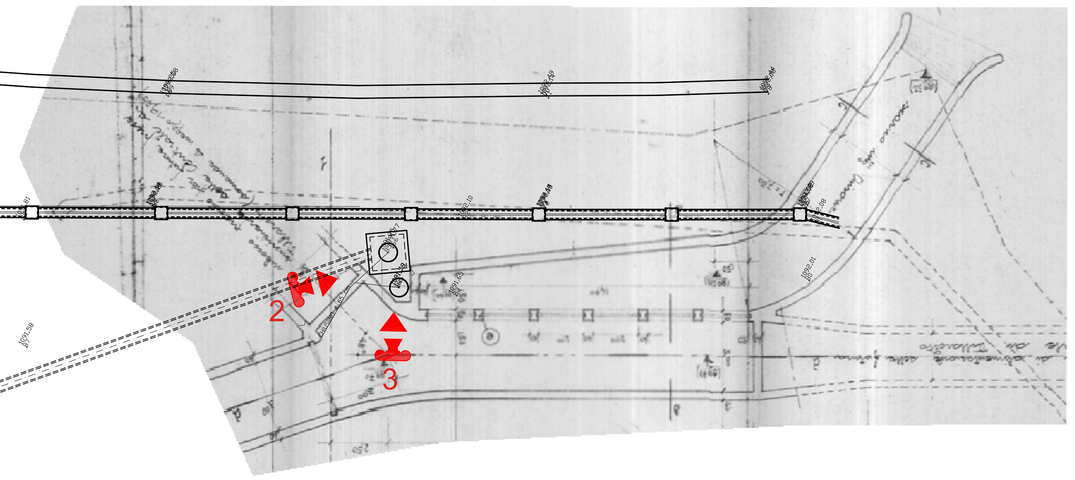

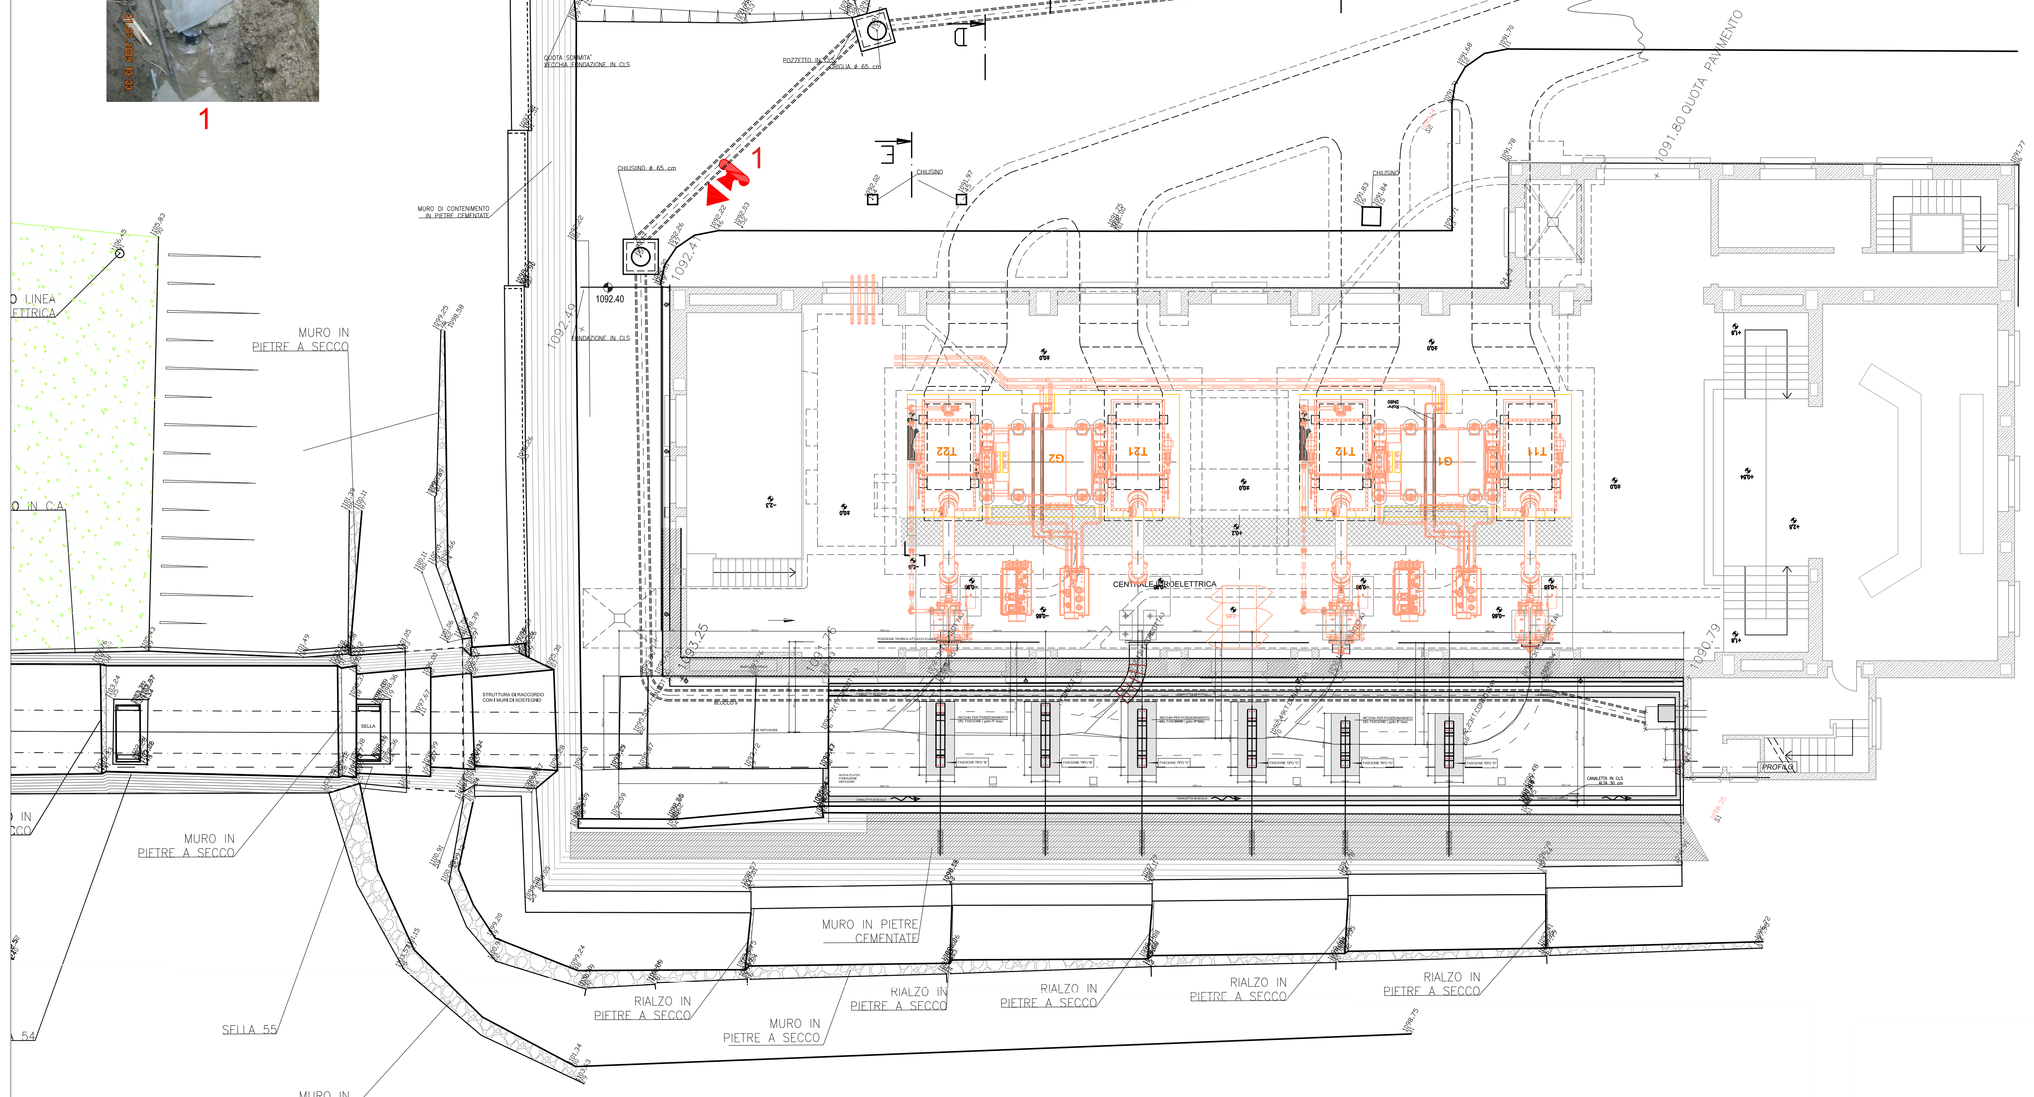

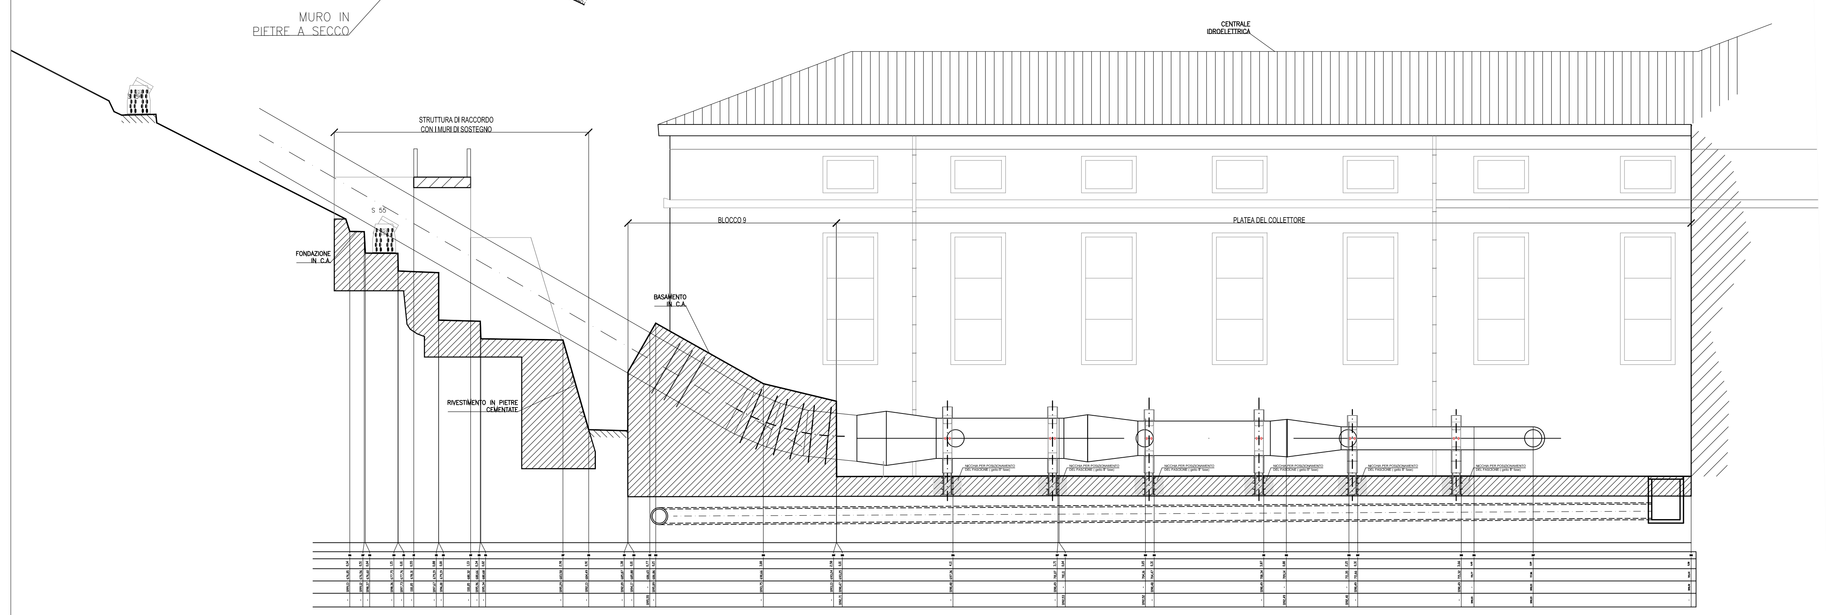

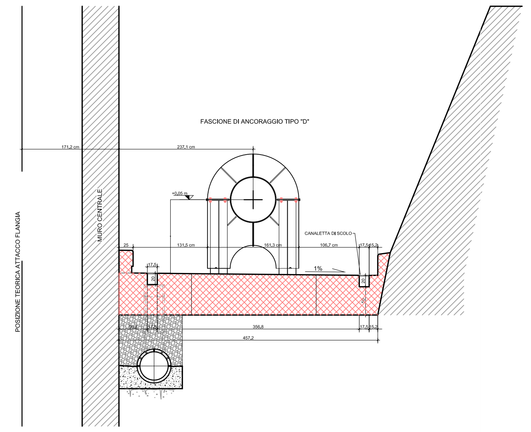

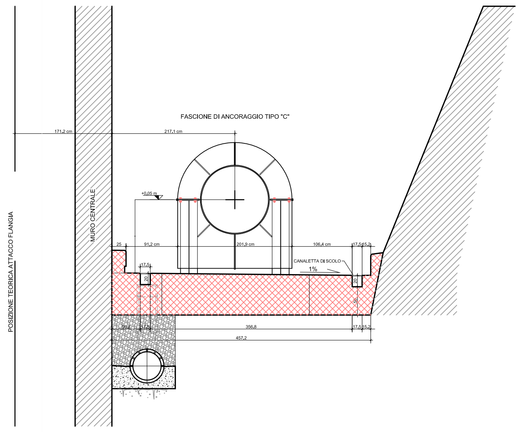

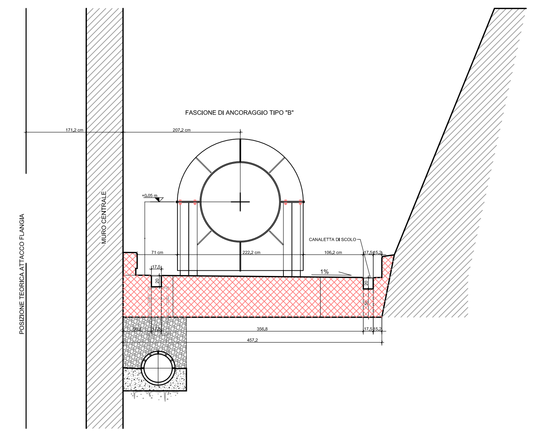

HYDRODATA
INGEGNERIA DELLE RISORSE IDRICHE

Hydrodata S.p.A.
Via Pomba, 23
10123 Torino - Italy
Tel. + 39 011 56 92 811
Fax + 39 011 56 20 620
e-mail: hydrodata@hydrodata.it
sito web: www.hydrodata.it

energie

SOCIETÀ PER AZIONI
SEDE LEGALE E DIREZIONE:
VIA DELLA RENA 20/11
39100 BOLZANO

IMPIANTO IDROELETTRICO DI FENESTRELLE
CENTRALE IDROELETTRICA

RETE DI DRENAGGIO DELLE AREE ESTERNE
AS-BUILT

Planimetria, profilo, sezioni

CODICE DOCUMENTO: 2 2 9 0 - 0 3 - 1 8 0 0 0 - D W G - F T

ELABORATO: **CEE AS 1**

REV.	DATA	REDAZIONE	VERIFICA	AUTORIZZAZIONE	MODIFICHE
00	APR. 10	A.FIANO	R.DUTTO	C.MALERBA	

RIPRODUZIONE O CONSEGNA A TERZI SOLO DIETRO SPECIFICA AUTORIZZAZIONE