SEZIONE A-A
(IN ASSE MACCHINA)

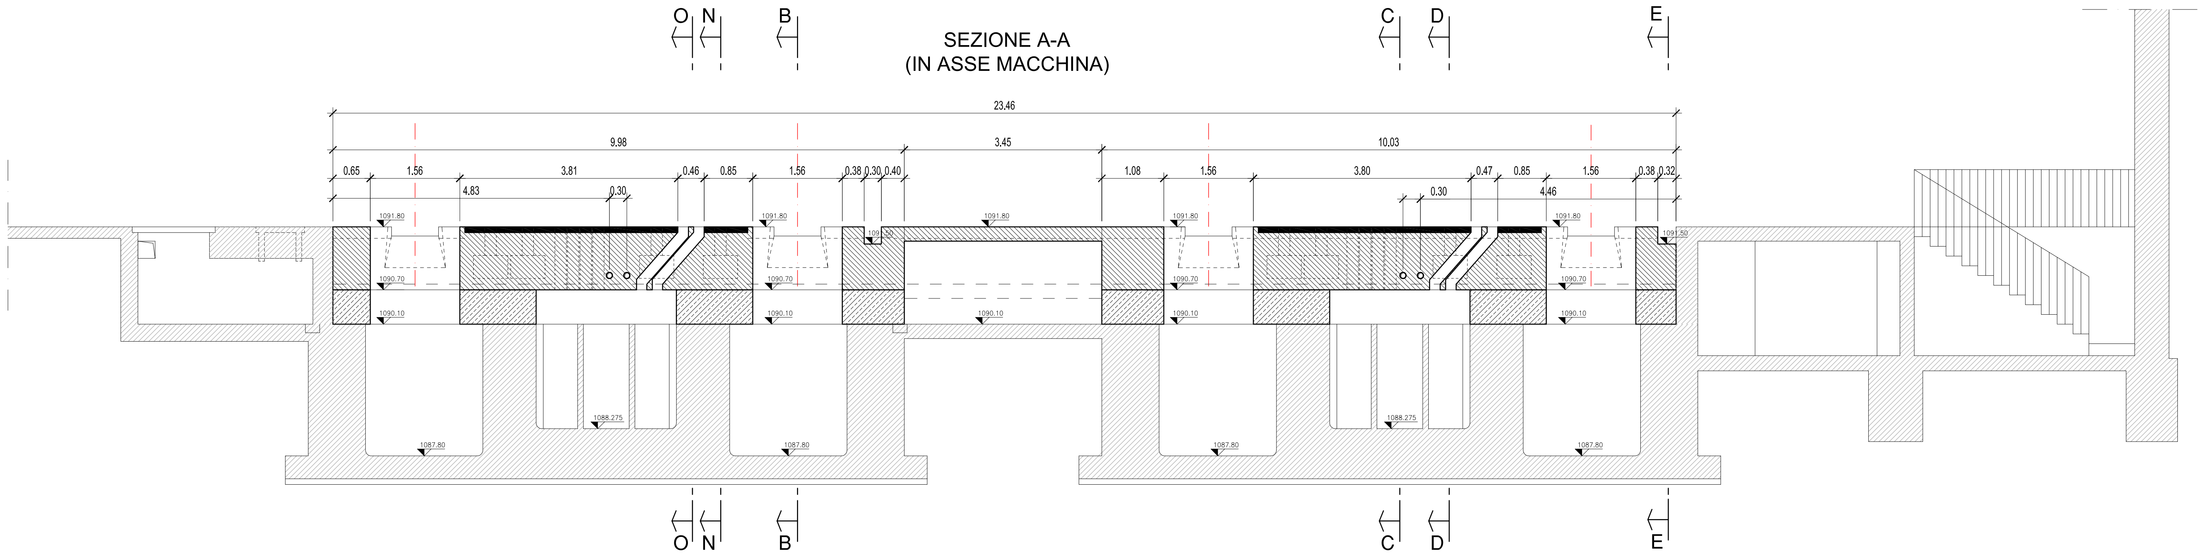

SEZIONE B-B

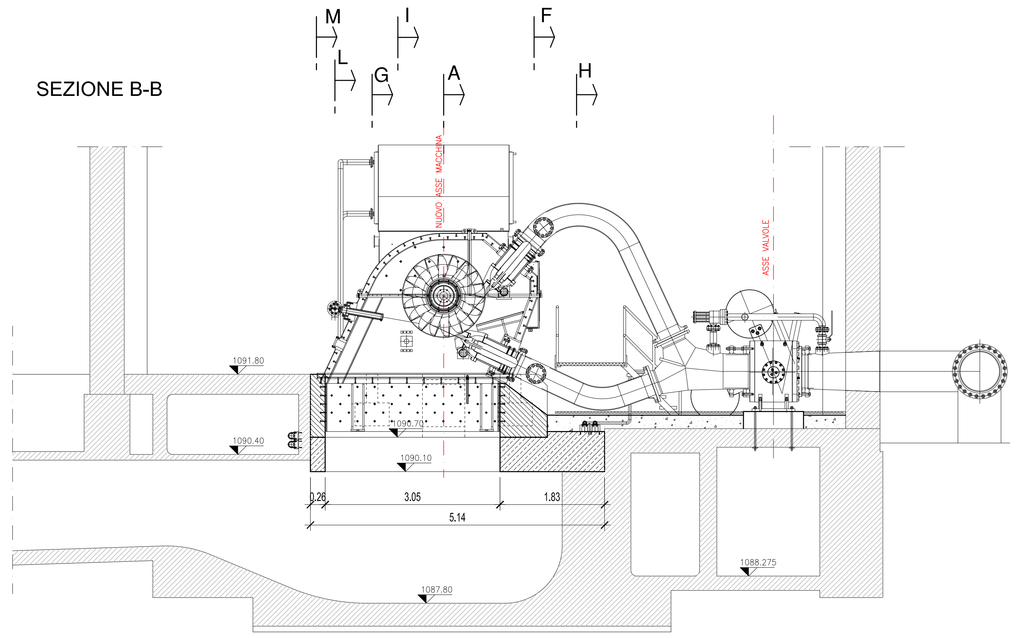

SEZIONE C-C

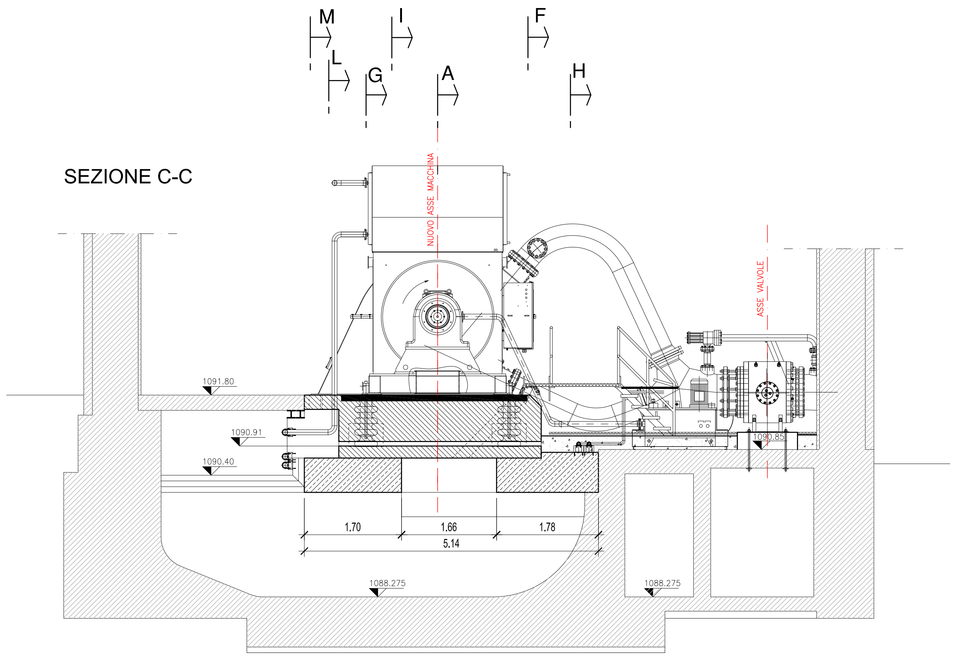

SEZIONE D-D

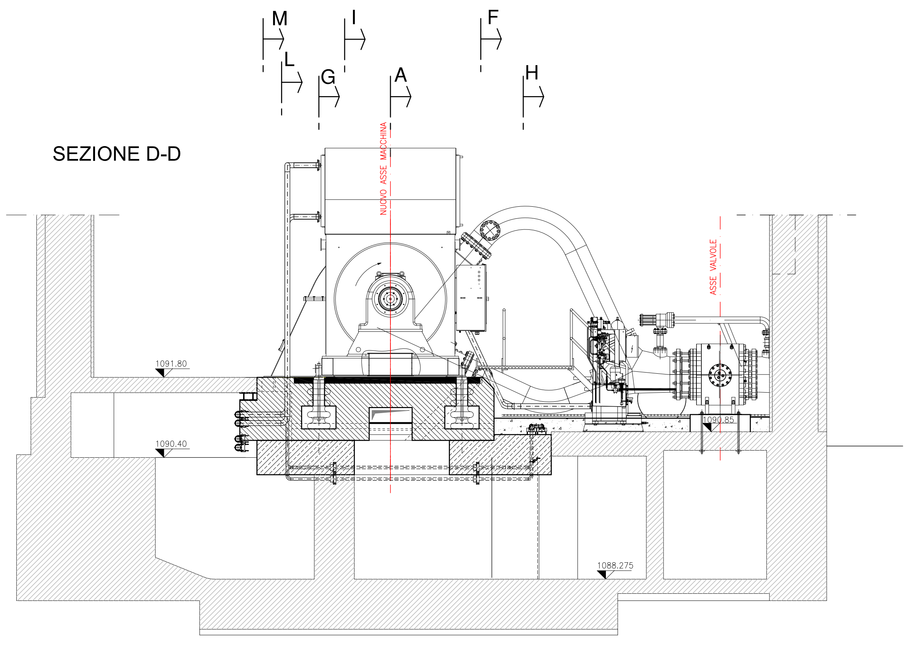

SEZIONE E-E

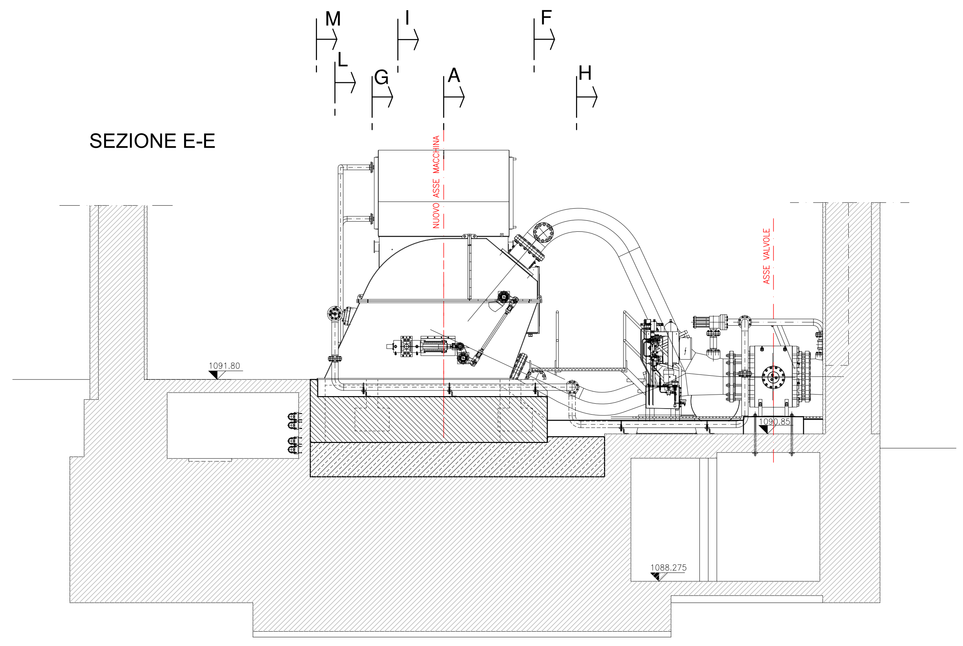

SEZIONE F-F

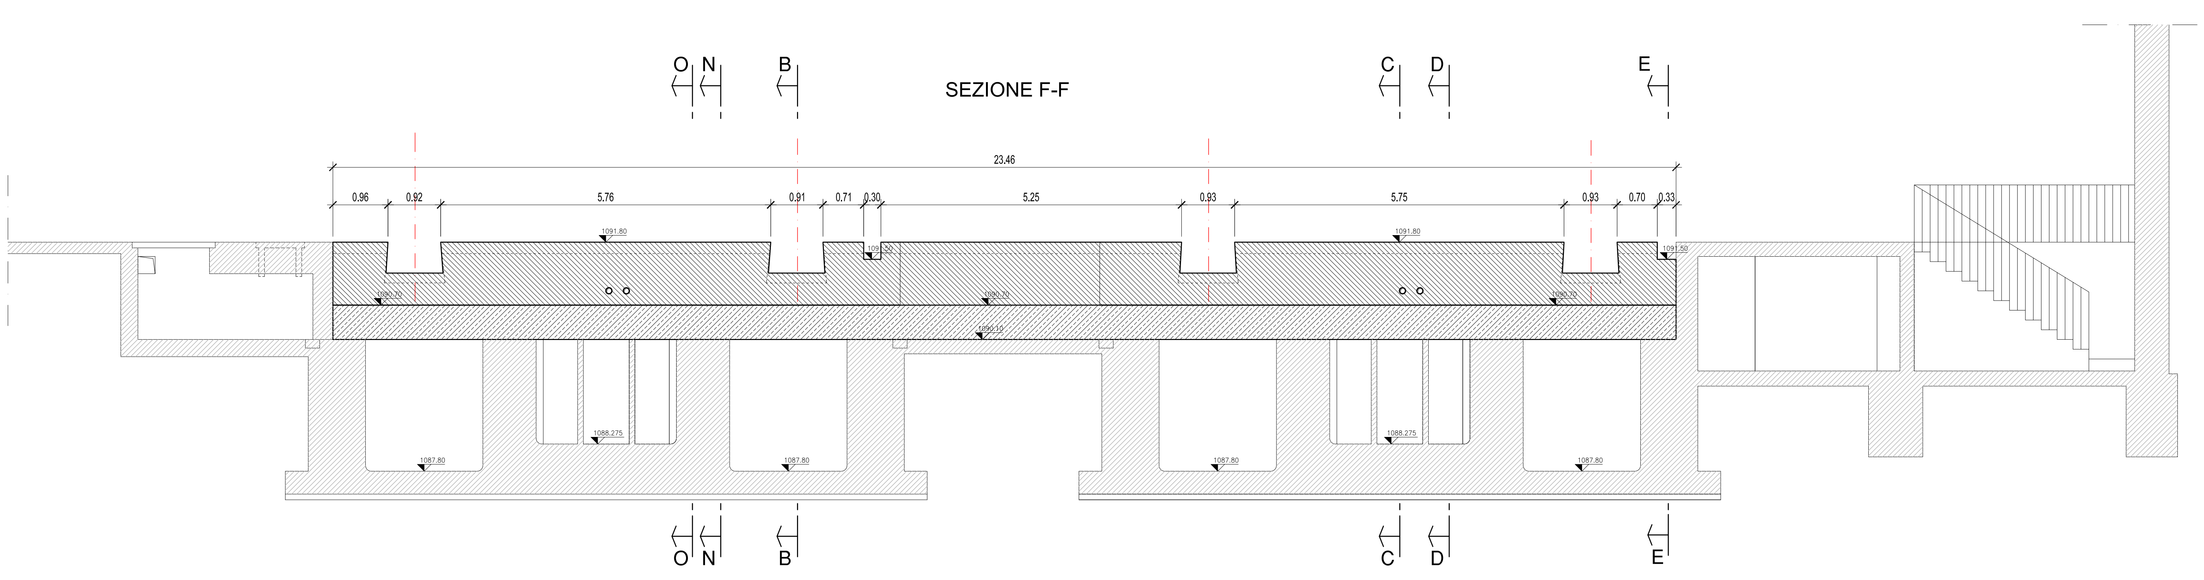

LE QUOTE ALTIMETRICHE SONO RIFERITE ALLA PIASTRINA CON QUOTA ASSOLUTA 1,391,88 MURATA PRESSO L'ASTA IDROMETRICA POSTA IN FIANCO ALL'OPERA DI PRESA AL BACINO DI POURRIERES

Hydrodata S.p.A.
Via Pomba, 23
10123 Torino - Italy
Tel. + 39 011 55 93 811
Fax + 39 011 56 20 620
e-mail: hydrodata@hydrodata.it
sito web: www.hydrodata.it

HYDRODATA
INGEGNERIA DELLE RISORSE IDRICHE

energie
SOCIETÀ PER AZIONI
SEDE LEGALE E DIREZIONE
VIA DELLA RENA 20/11
39100 BOLZANO

IMPIANTO IDROELETTRICO DI FENESTRELLE
CENTRALE IDROELETTRICA

EDIFICIO CENTRALE
AS-BUILT

CARPENTERIA
Sezioni trasversali - Tavola 1
Scala 1:50

CODICE DOCUMENTO						ELABORATO
2 2 9 0	0 1	1 6 4 0 0	D W G	EM	CEI AS 3 CP	

REV.	DATA	REDAZIONE	VERIFICA	AUTORIZZAZIONE	MODIFICHE
00	APR. 2010	A.FIANO	R.DUTTO	C.MALERBA	

RIPRODUZIONE O CONSEGNA A TERZI SOLO DIETRO SPECIFICA AUTORIZZAZIONE